

614 m2
8 m2
26 m2




RDA-Überströmklappe 1x2m ohne Anforderungen an Brandschutz, Schallschutz oder Einbruchssicherheit

Fluchtmöglichkeit muss im Notfall ermöglicht werden



Symbolbild

RDA-Überströmklappe 1x2m ohne Anforderungen an Brandschutz, Schallschutz oder Einbruchssicherheit

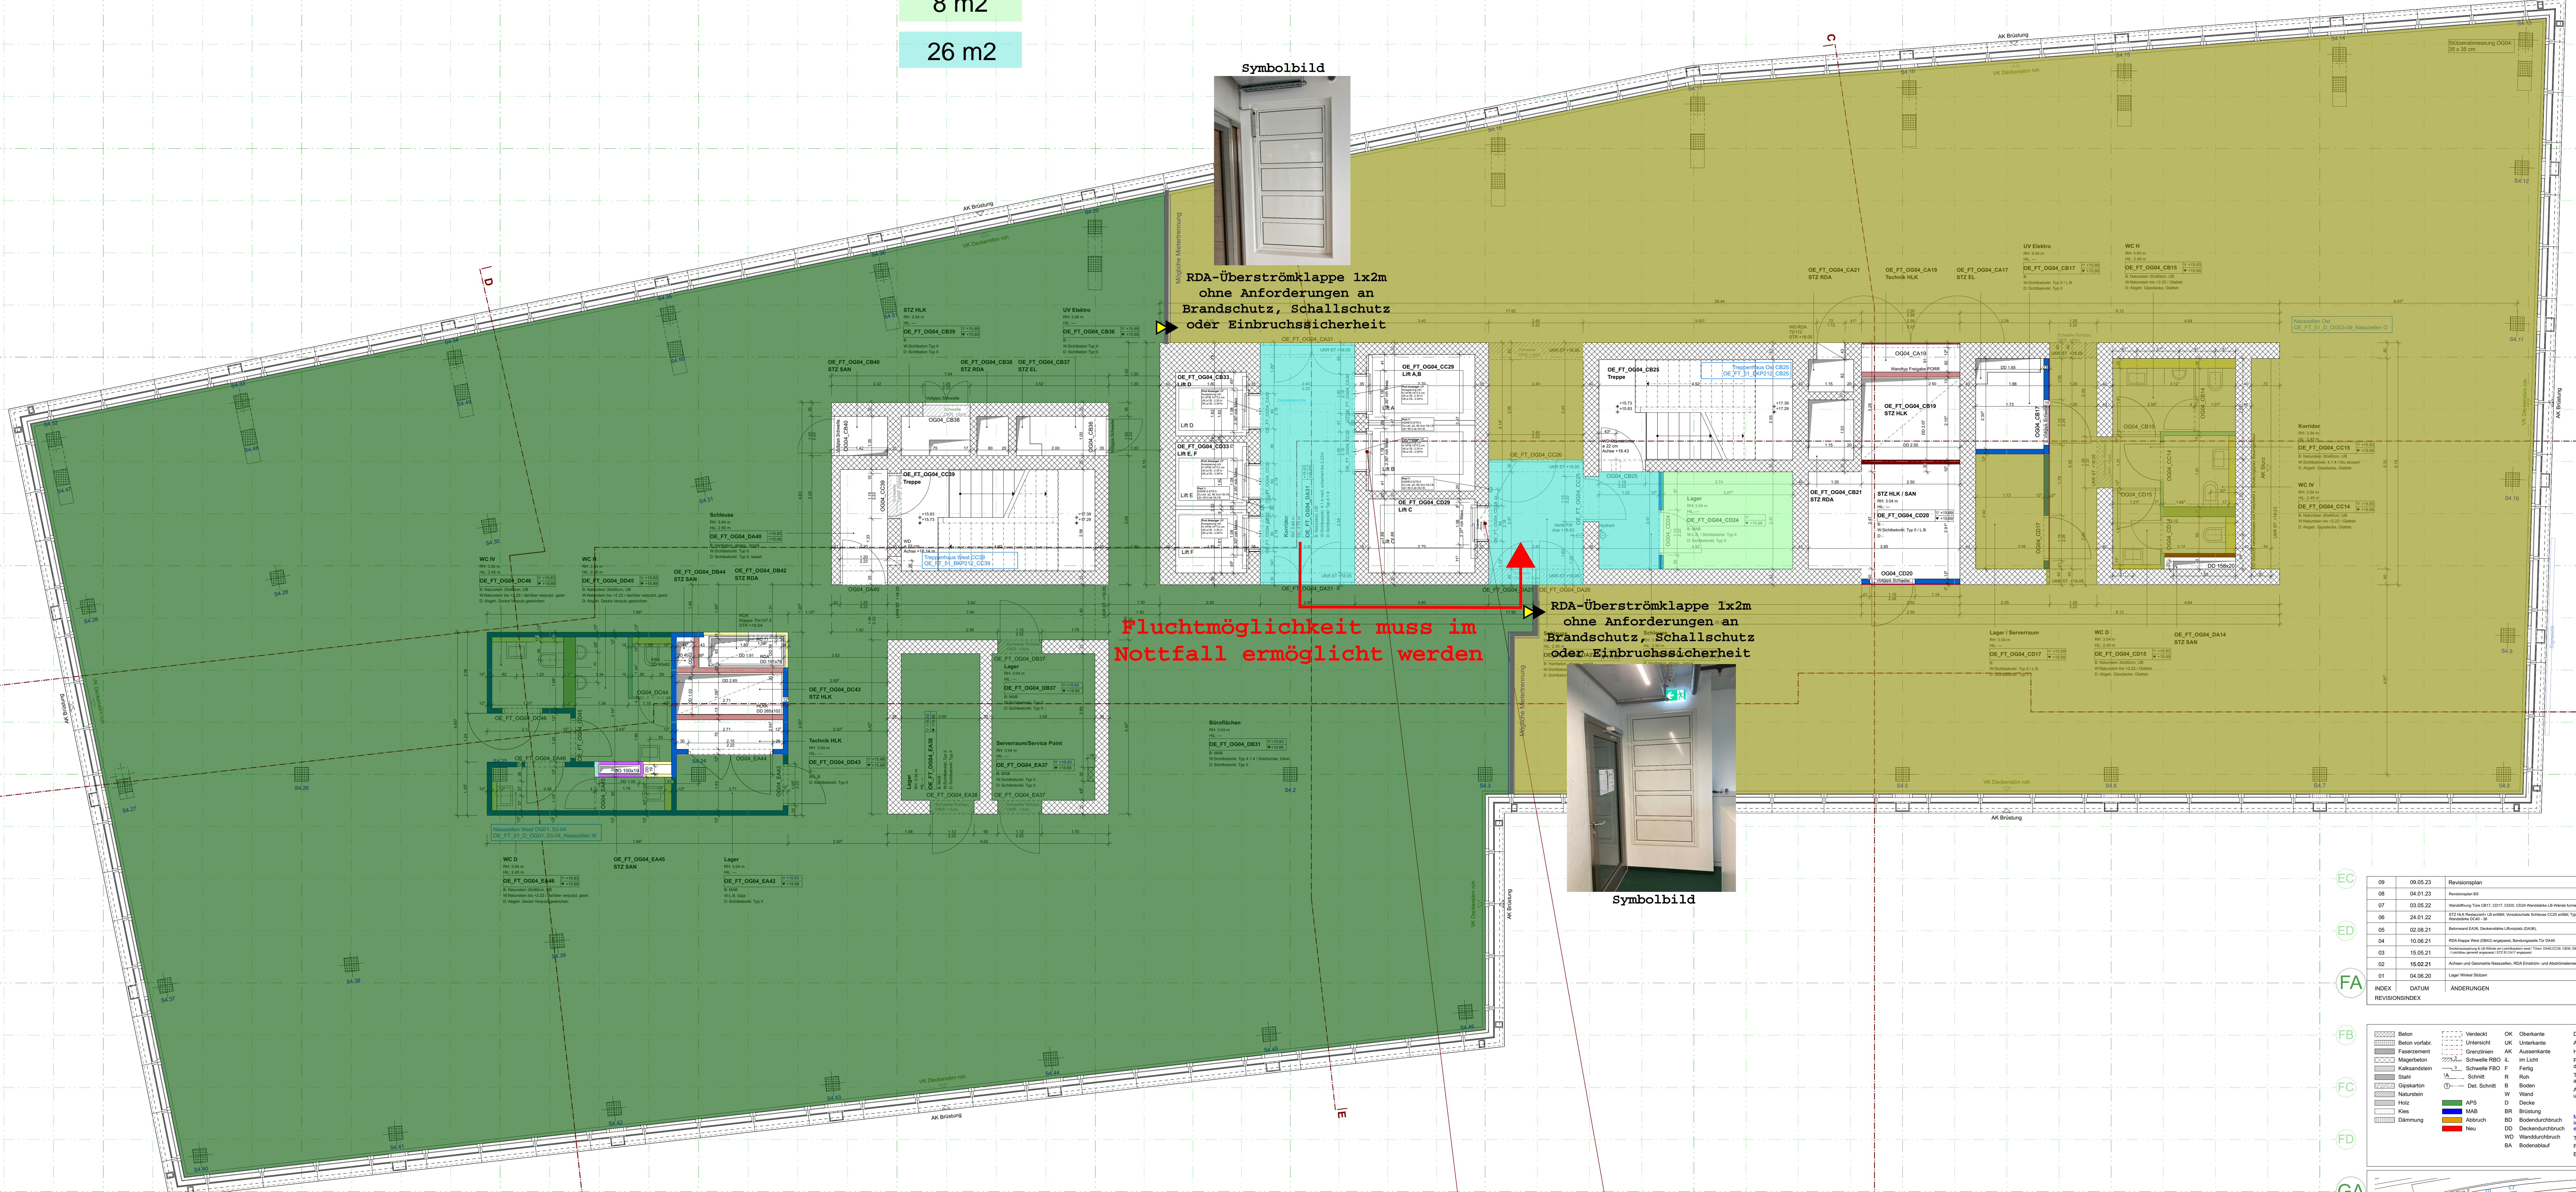


REVISIONSINDEX

NO	08.05.23	Revisionsplan
08	04.01.23	Revisionsplan

INDEX

INDEX	DATUM	ÄNDERUNGEN
REVISIONSINDEX		

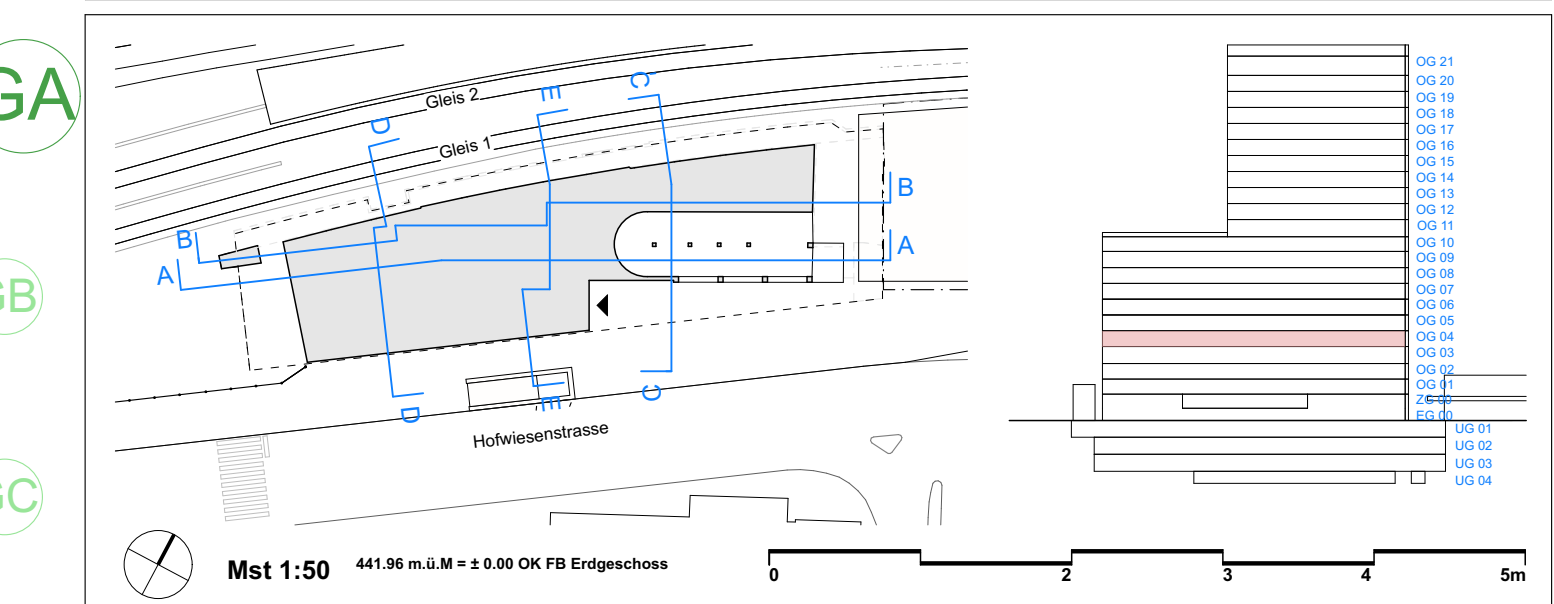

Legende: Leichtbauwände Typen und Aufbau

W112.0a	2x12.5cm Dämmung beidseitig beheizt, CW75 (400mm) (Rdkg=100), Wandstärke 100mm (E)Rd=0.168
W112.0b	2x12.5cm Dämmung beidseitig beheizt, CW75 (400mm) (Rdkg=100), Wandstärke 100mm (E)Rd=0.168
PROJEKT: Neubau
PHASE: Ausführung
PROJEKT-NR. (SAP): 1120955

ARCHITEKT: Amann Bonardi Architekten GmbH
Schweizerische Bundesbahnen SBB
Immobilien Development Anlagebau Ost
Vulkanstr. 11 | Postfach CH-8048 Zürich

OBJEKT: Franklin Turm

ARCHITEKT: Grundriss OG04
PLANEBENE: OE_FT_51_GR_OG04_A_09_230509

GEZ: msh/wh/ryh/ha
DATUM: 21.05.2023
MST: 1:50, 1:20, 1:2
FORMAT: A4
GEZ: msh/wh/ryh/ha
DATUM: 21.05.2023
MST: 1:50, 1:20, 1:2
FORMAT: A4